
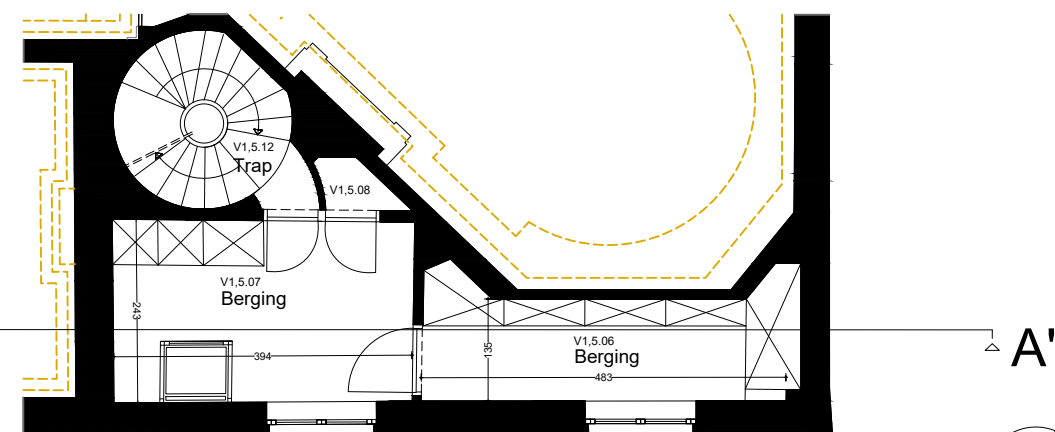
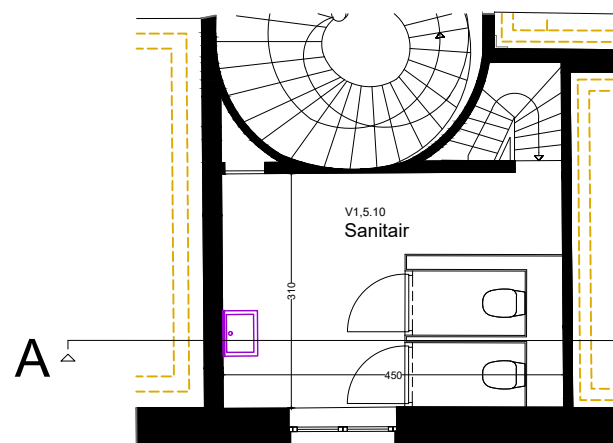


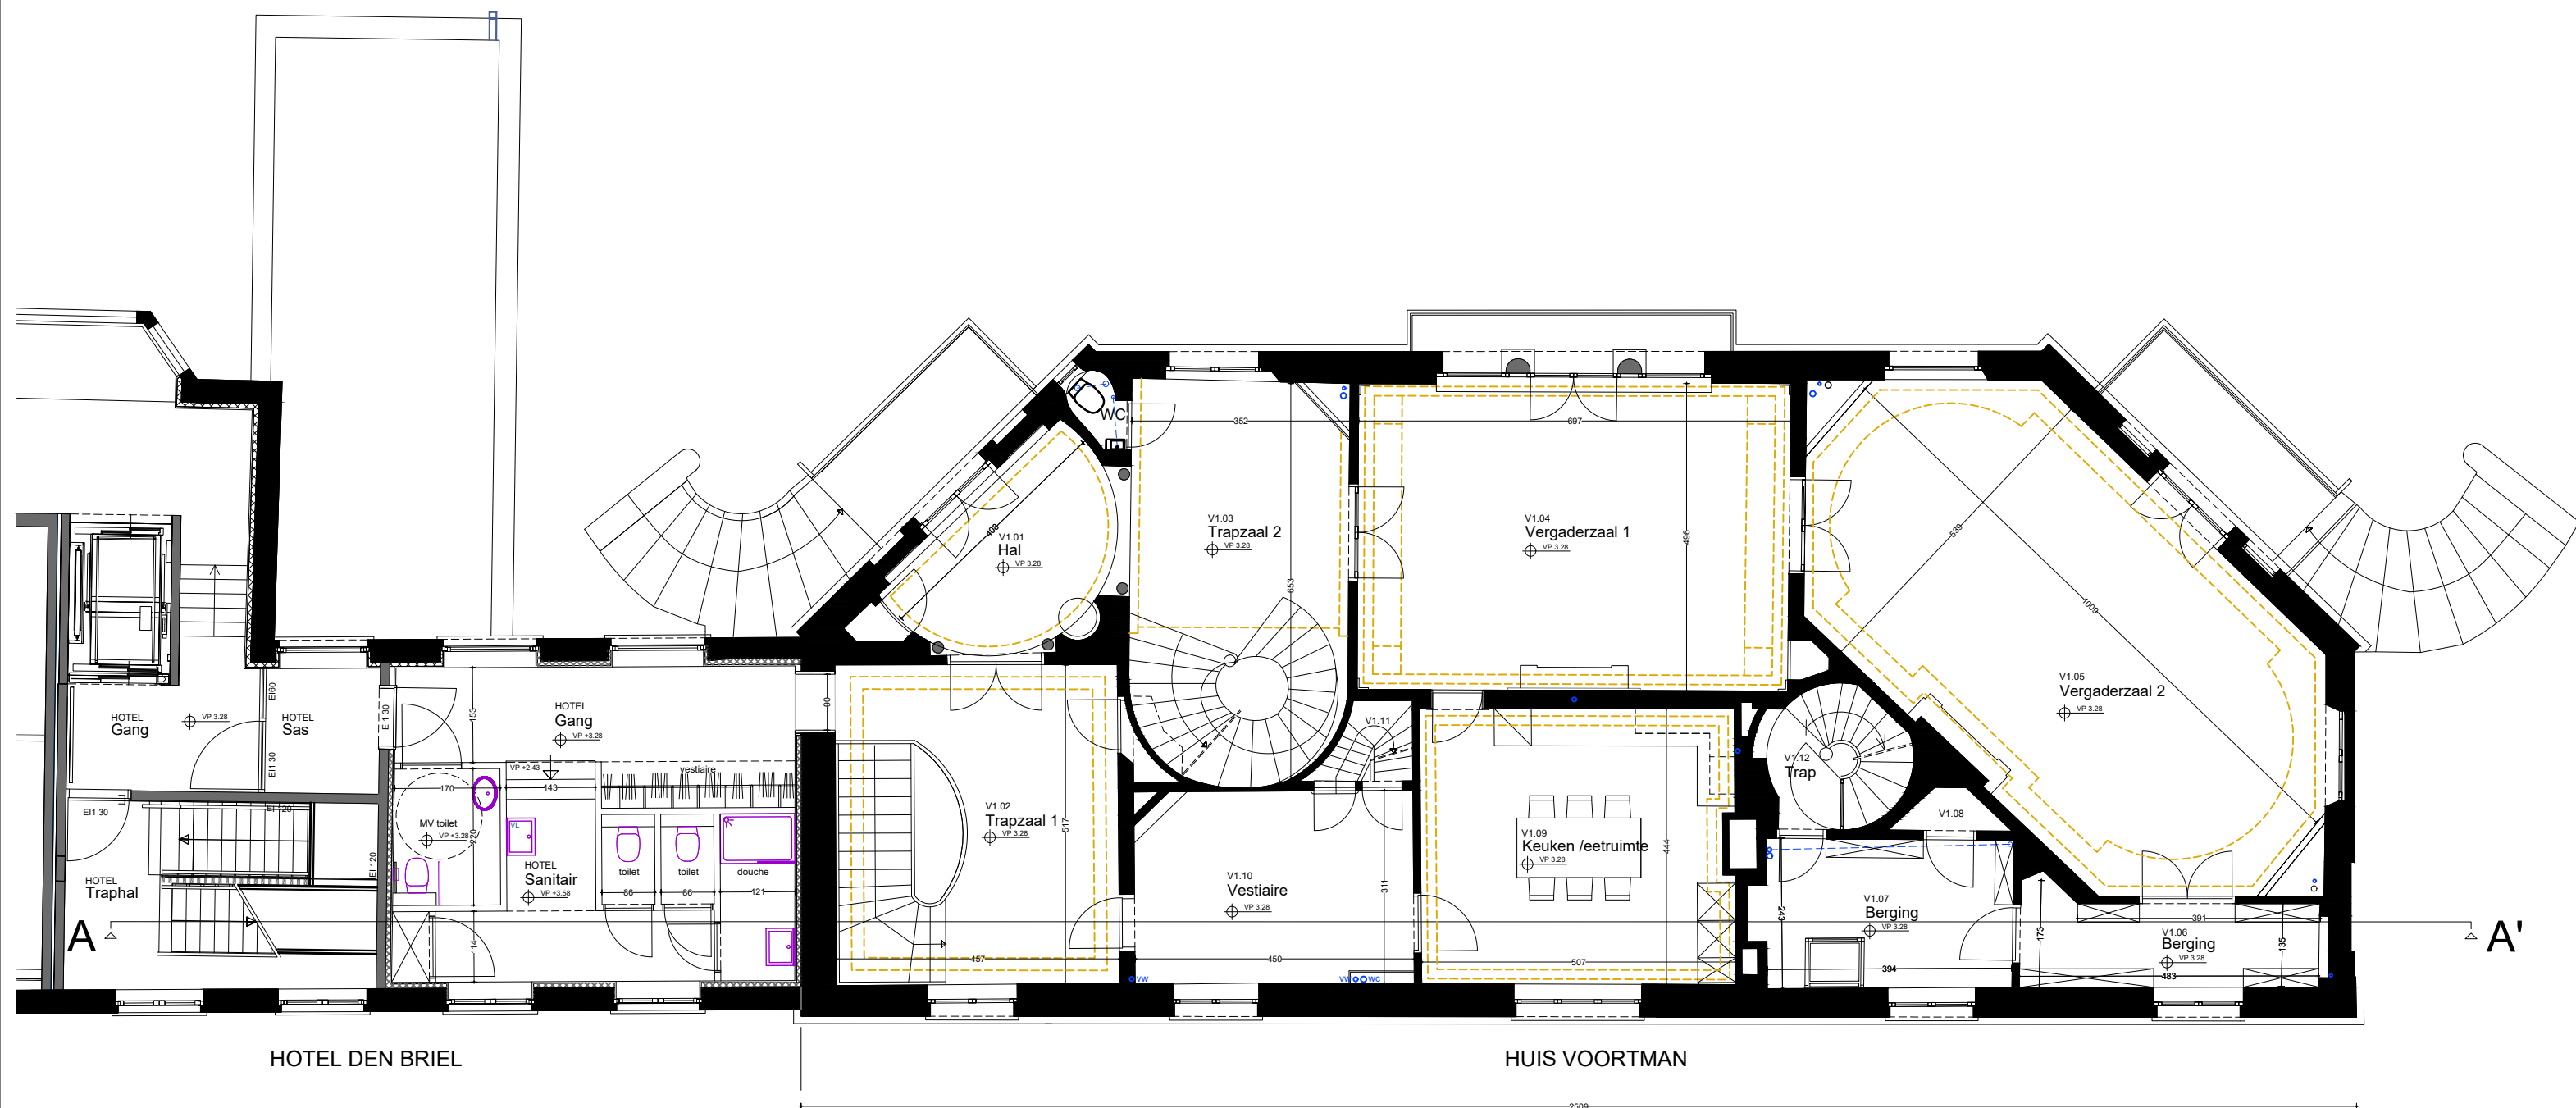

Maatvoering in cm

1521
06/05/24

HUIS VOORTMAN
VOGELENZANG 24-24A - 9000 GENT

VERDIEPING 1 + mezzanines

AS BUILT



1/100



AS_Huis Voortman_P_1_Eerste verdieping